


Схема раскладки геомембраны(верхний слой)

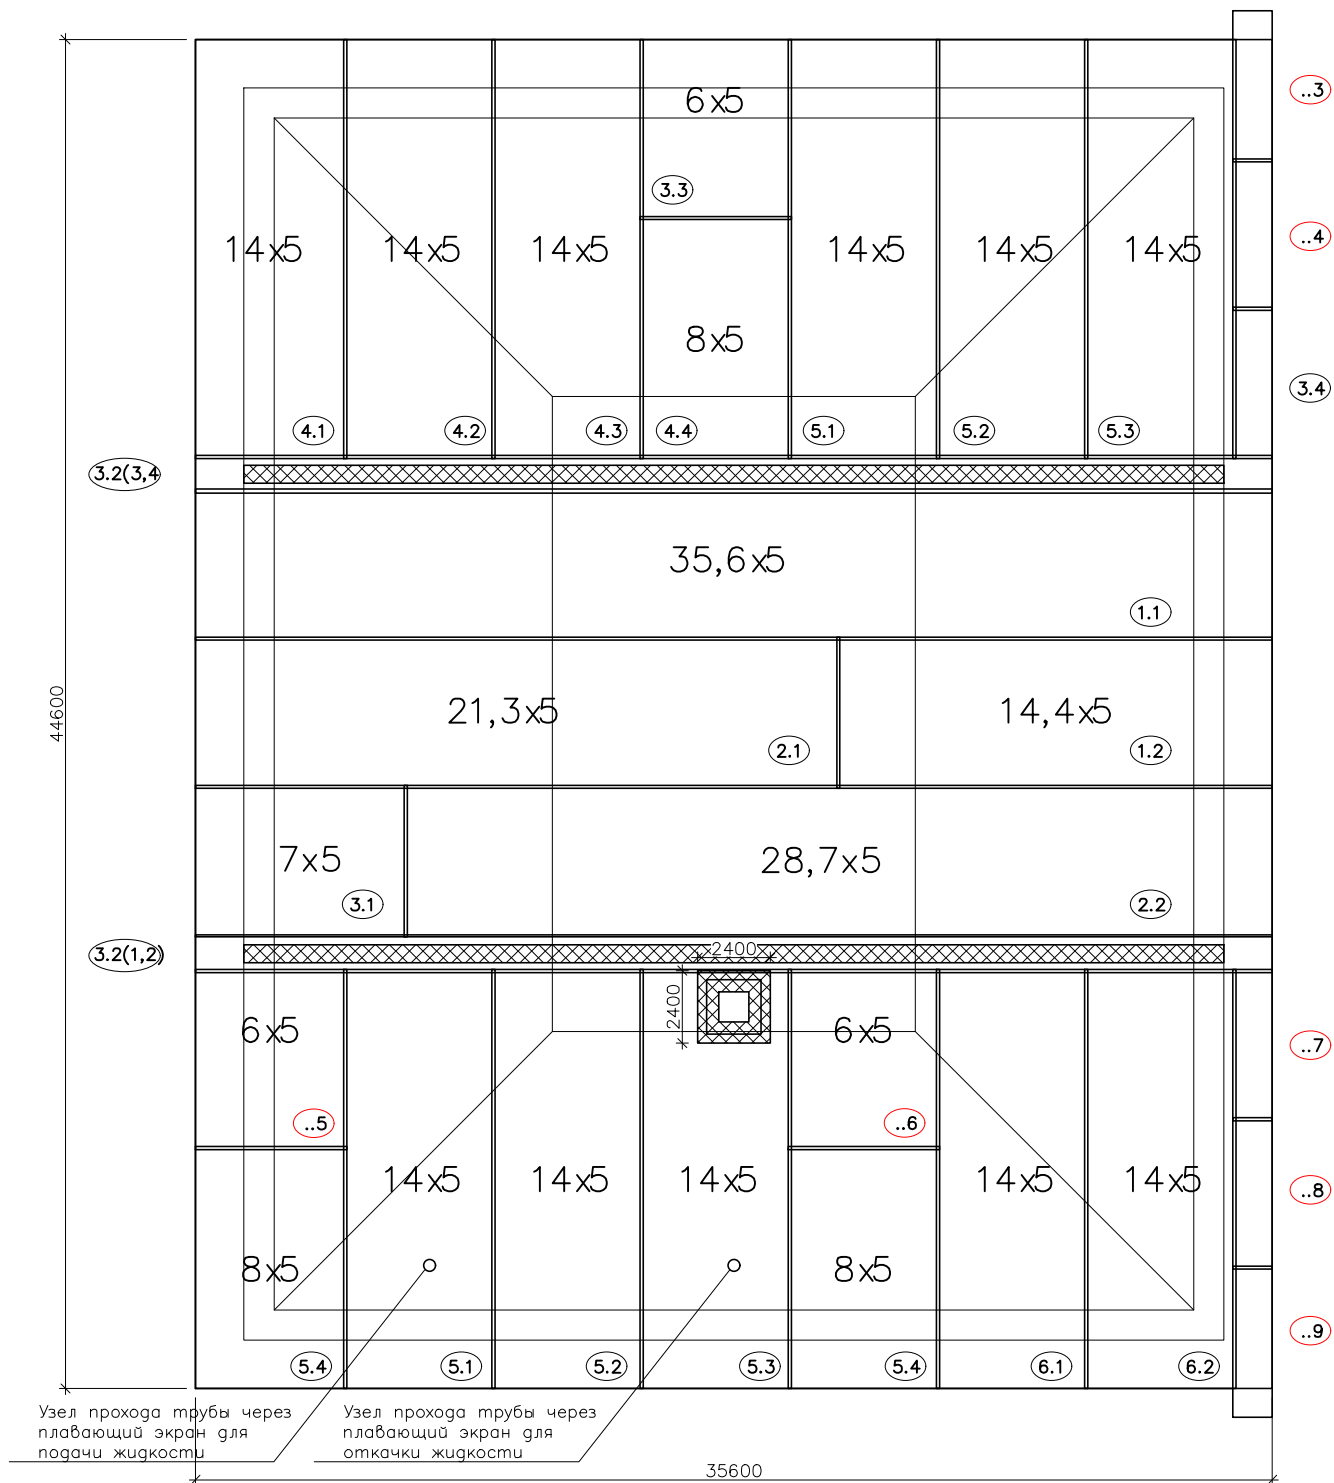

Необходимо 6 рулонов геомембраны по 50х5м
Остаток 22х5м

..n – остаток с нижнего слоя

Необходимо 72 поз.м=60плит=8пачек Пеноплекса

					Исполнительная схема № 3			
Изм.	Лист	N док.	Погн.	Дата				
Инженер	Кондратьев А.А.				Устройство противофильтрационного экрана (дно)	Стация	Лист	Листов
Произв. работ	Тишков О.А.					ИД	3	4
					Схема раскладки геомембраны (М1: 250)	ООО "ЭЦГТ"		