


Мезонин-надстройка

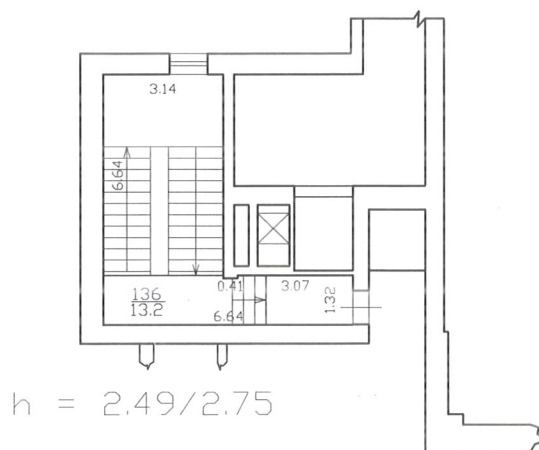

Филиал ГУП "ГУИОН" –
проектно-инвентаризационное бюро
Курортного и Кронштадтского районов

Инв. N
08/01KP-486

Лист
N 6

город Кронштадт, Советская улица
дом 35, литера А
План этажа


Масштаб
1:200

Дата	Исполнил	Должность	Ф.И.О.	Подпись
25.05.2011	Исполнил	Исполнитель	Смирнова О.В.	<i>См</i>
02.06.11	Проверил	Руководитель группы	Кошелева И.Ю.	<i>Кошелева</i>
02.06.11		Начальник филиала	Токарь В. В.	<i>Токарь</i>

[illegible]
$$\begin{aligned} -h &= 2.37 \\ h &= 5.13 \end{aligned}$$



Филиал ГУП "ГУИОН" – проектно-инвентаризационное бюро Курортного и Кронштадтского районов			Инв. N 08/01КР-486
Лист N 1	город Кронштадт, Советская улица дом 35, литера А План этажа		Масштаб 1:200
Дата		Должность	Ф.И.О.
25.05.2011	Исполнил	Исполнитель	Смирнова О.В.
02.06.11	Проверил	Руководитель группы	Кошелева И.Ю.
02.06.11		Начальник филиала	Токарь В. В.

Технический этаж

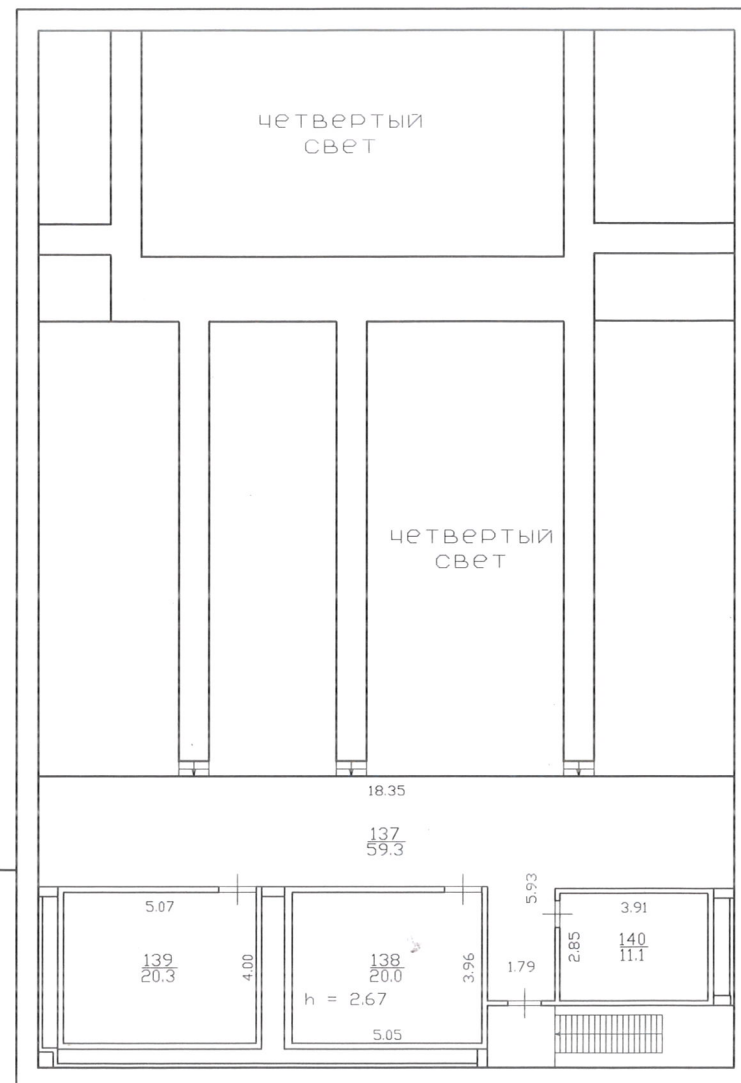


Филиал ГУП "ГУИОН" - проектно-инвентаризационное бюро Курортного и Кронштадтского районов				Инв. N 08/01KP-486
Лист N 5	город Кронштадт, Советская улица дом 35, литера А План этажа			Масштаб 1:200
Дата		Должность	Ф.И.О.	Подпись
25.05.2011	Исполнил	Исполнитель	Смирнова О.В.	<i>Смирнова</i>
02.06.11	Проверил	Руководитель группы	Кошелева И.Ю.	<i>Кошелева</i>
02.06.11		Начальник филиала	Токарь В. В.	<i>Токарь</i>

План 1 этажа

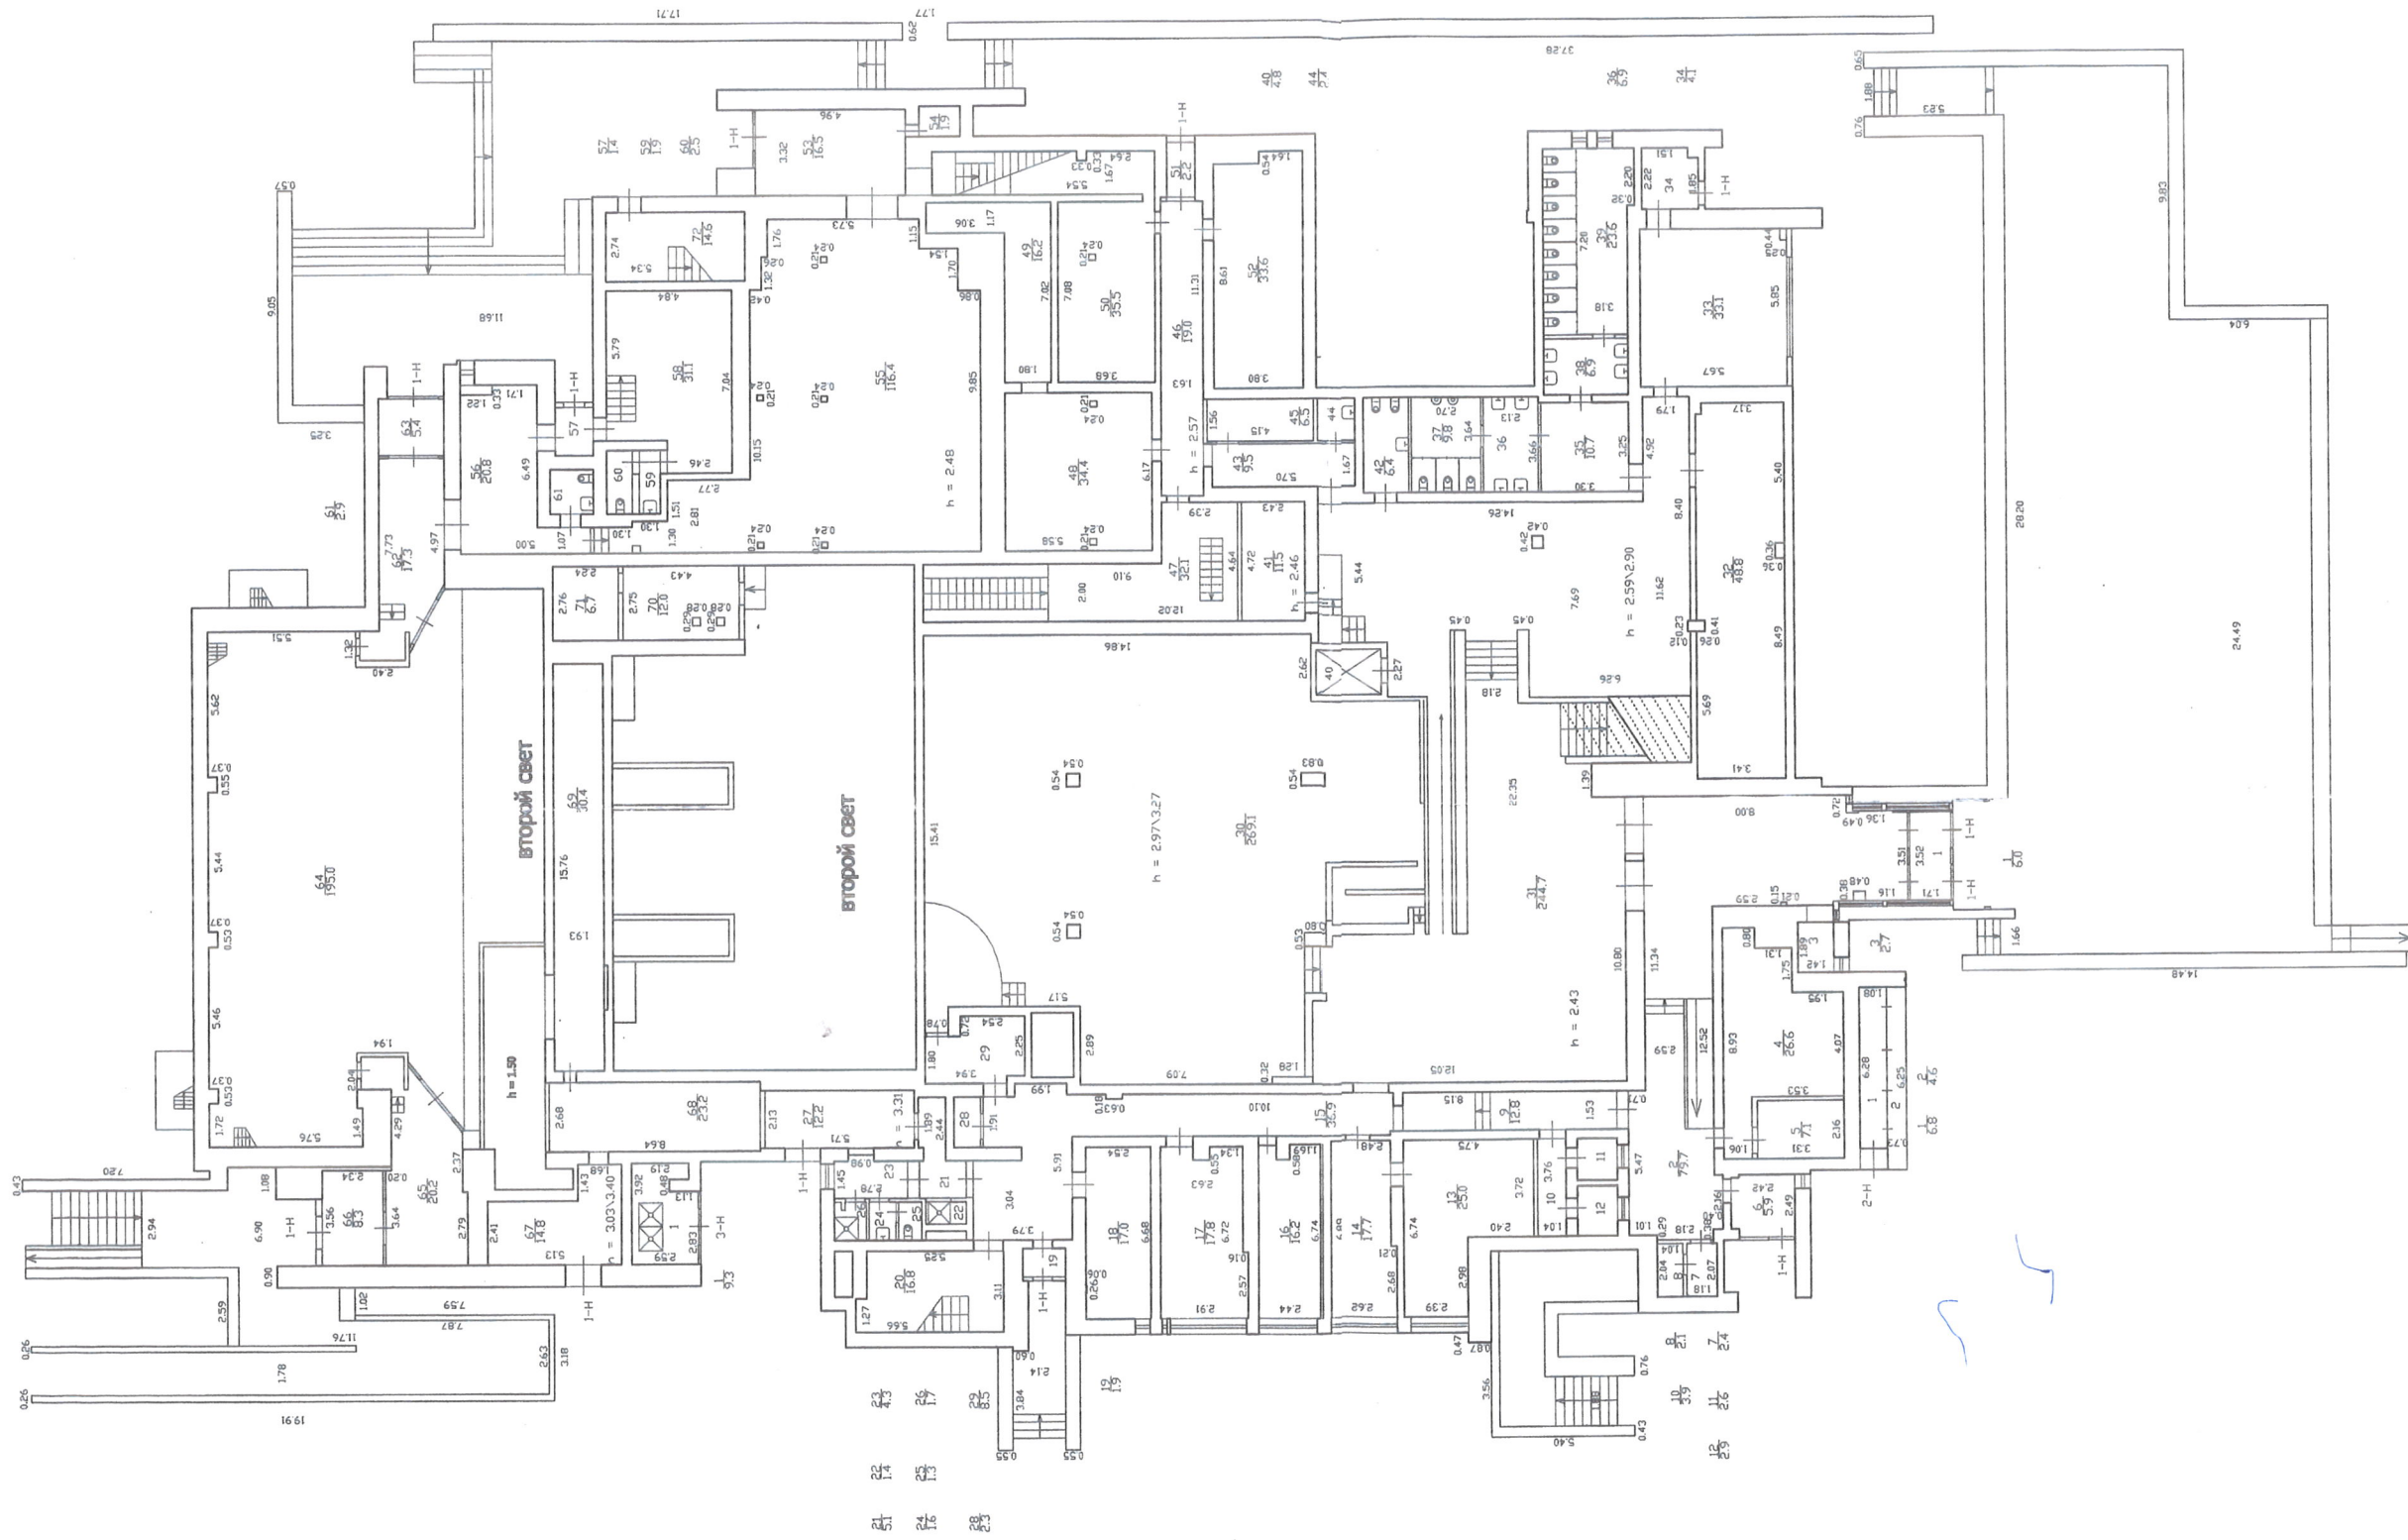


План 2 этажа

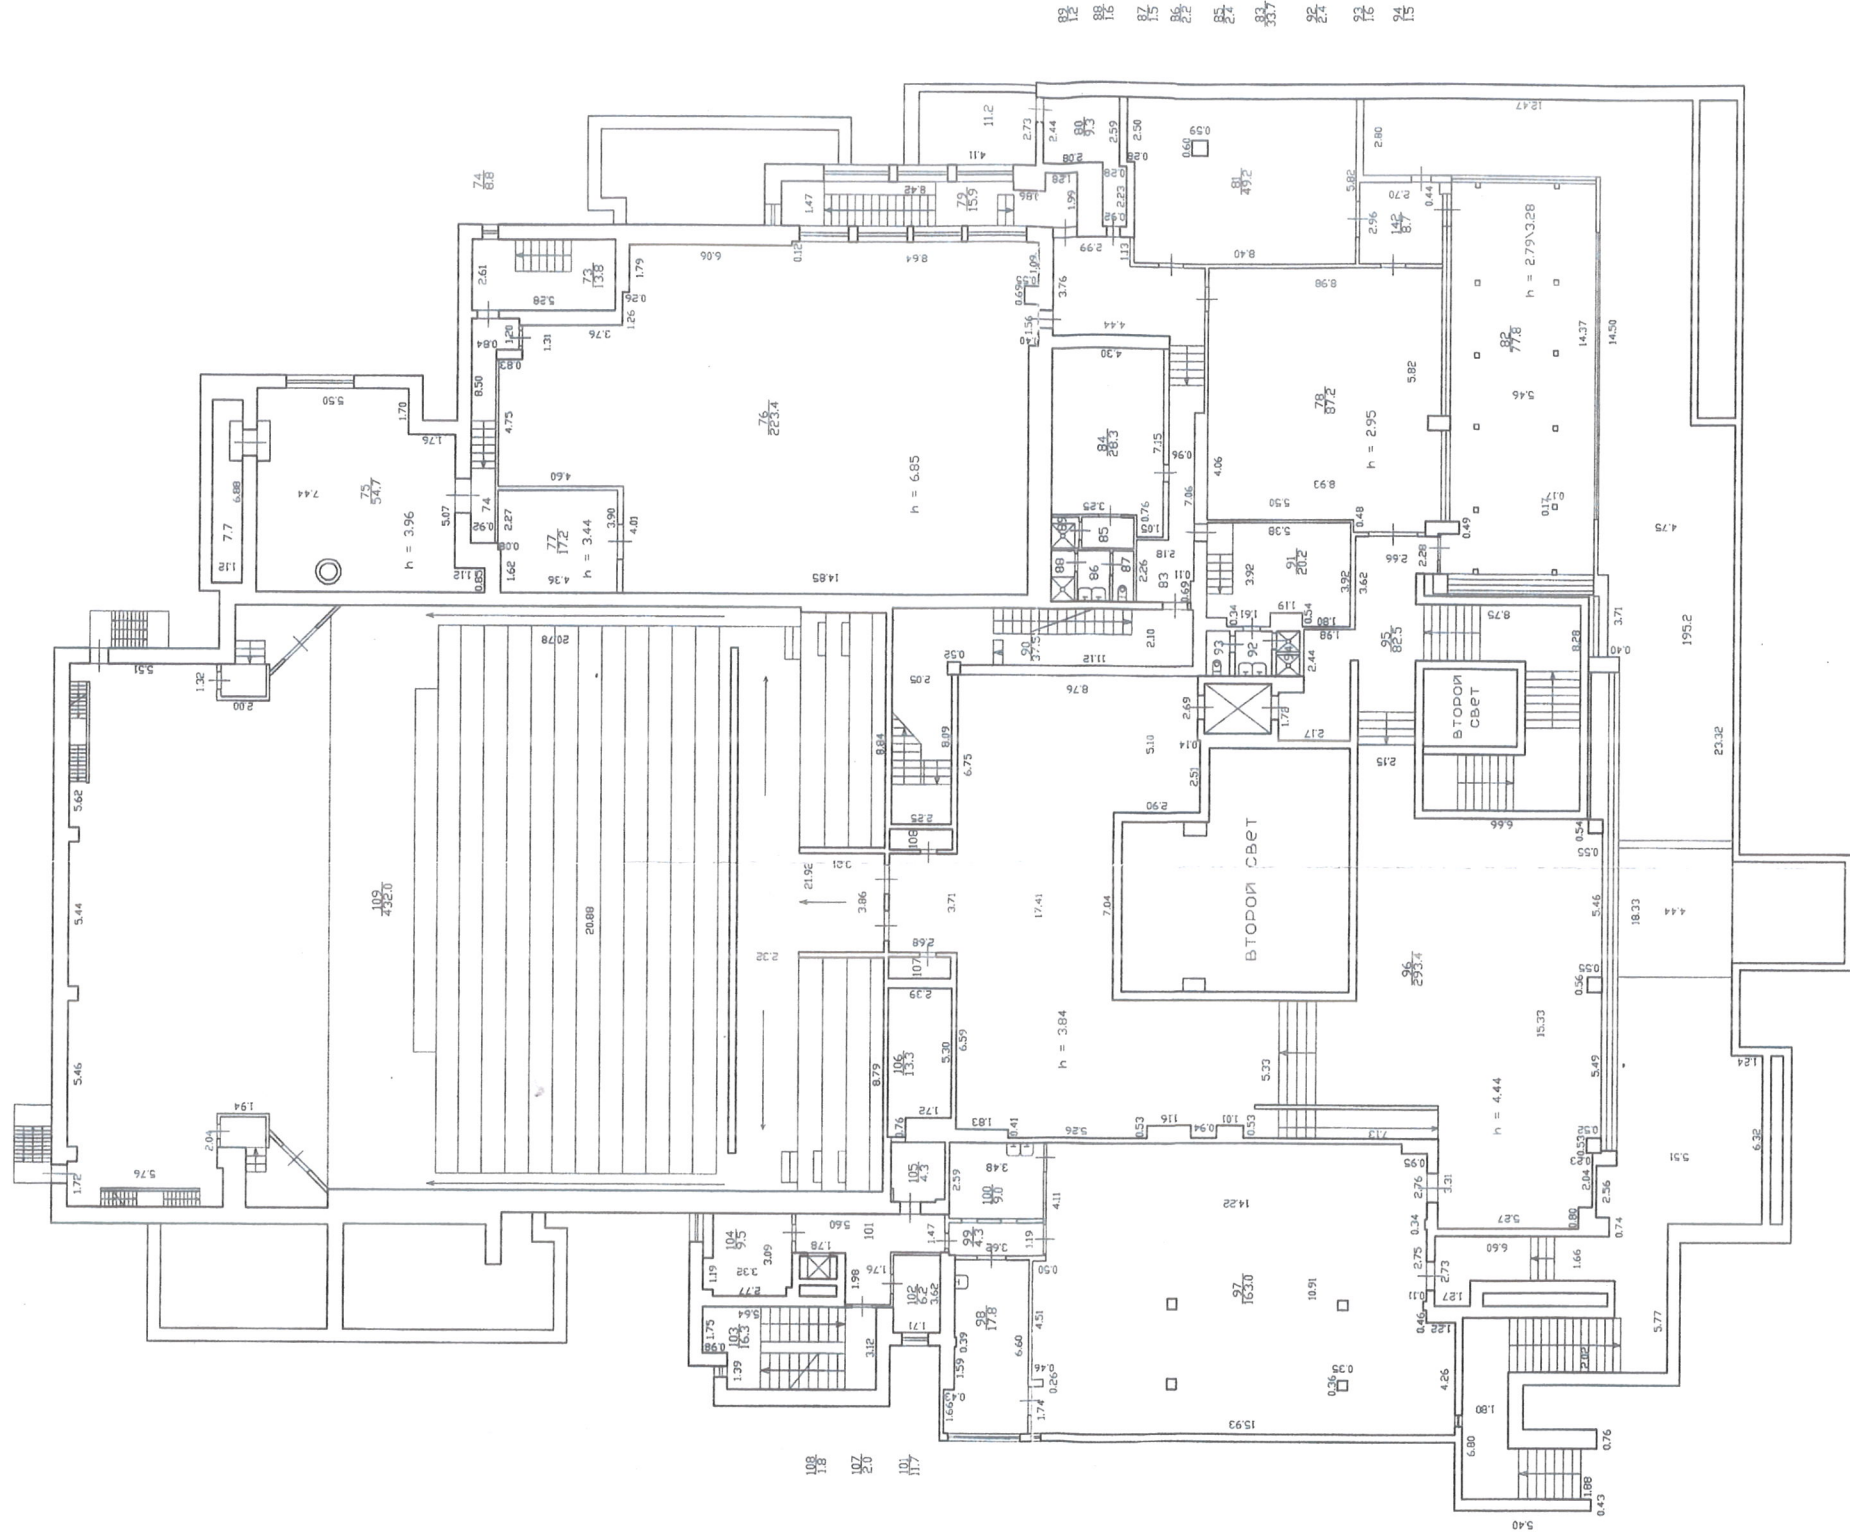


Переопределение ~~составляющих~~ ~~элементов~~
 № пом. (частей): 14 (с.п. 48, 49)
 Основания: ~~основания~~ ~~основания~~
 Границы объекта: ~~границы~~ / не изменены
 « 25 » 11 2011 г.
 Исполнитель: *С.С.С.*



Филиал ГУП «ГЕОМОН» - проектно-инвентаризационное бюро портного и Кронштадтского районов		И.н.в.Н 08/01/Р-486
Город Кронштадт, Советская улица дом 35, литера А	Масштаб 1:200	Подпись С.С.С.
План этажа	Ф.И.О. Смирнова О.В.	Исполнитель Смирнова О.В.
Дата 02.05.2011	Проверил Токарь В. В.	Проверил Токарь В. В.
02.06.11	Начальник филиала Токарь В. В.	Начальник филиала Токарь В. В.

План 3 этажа

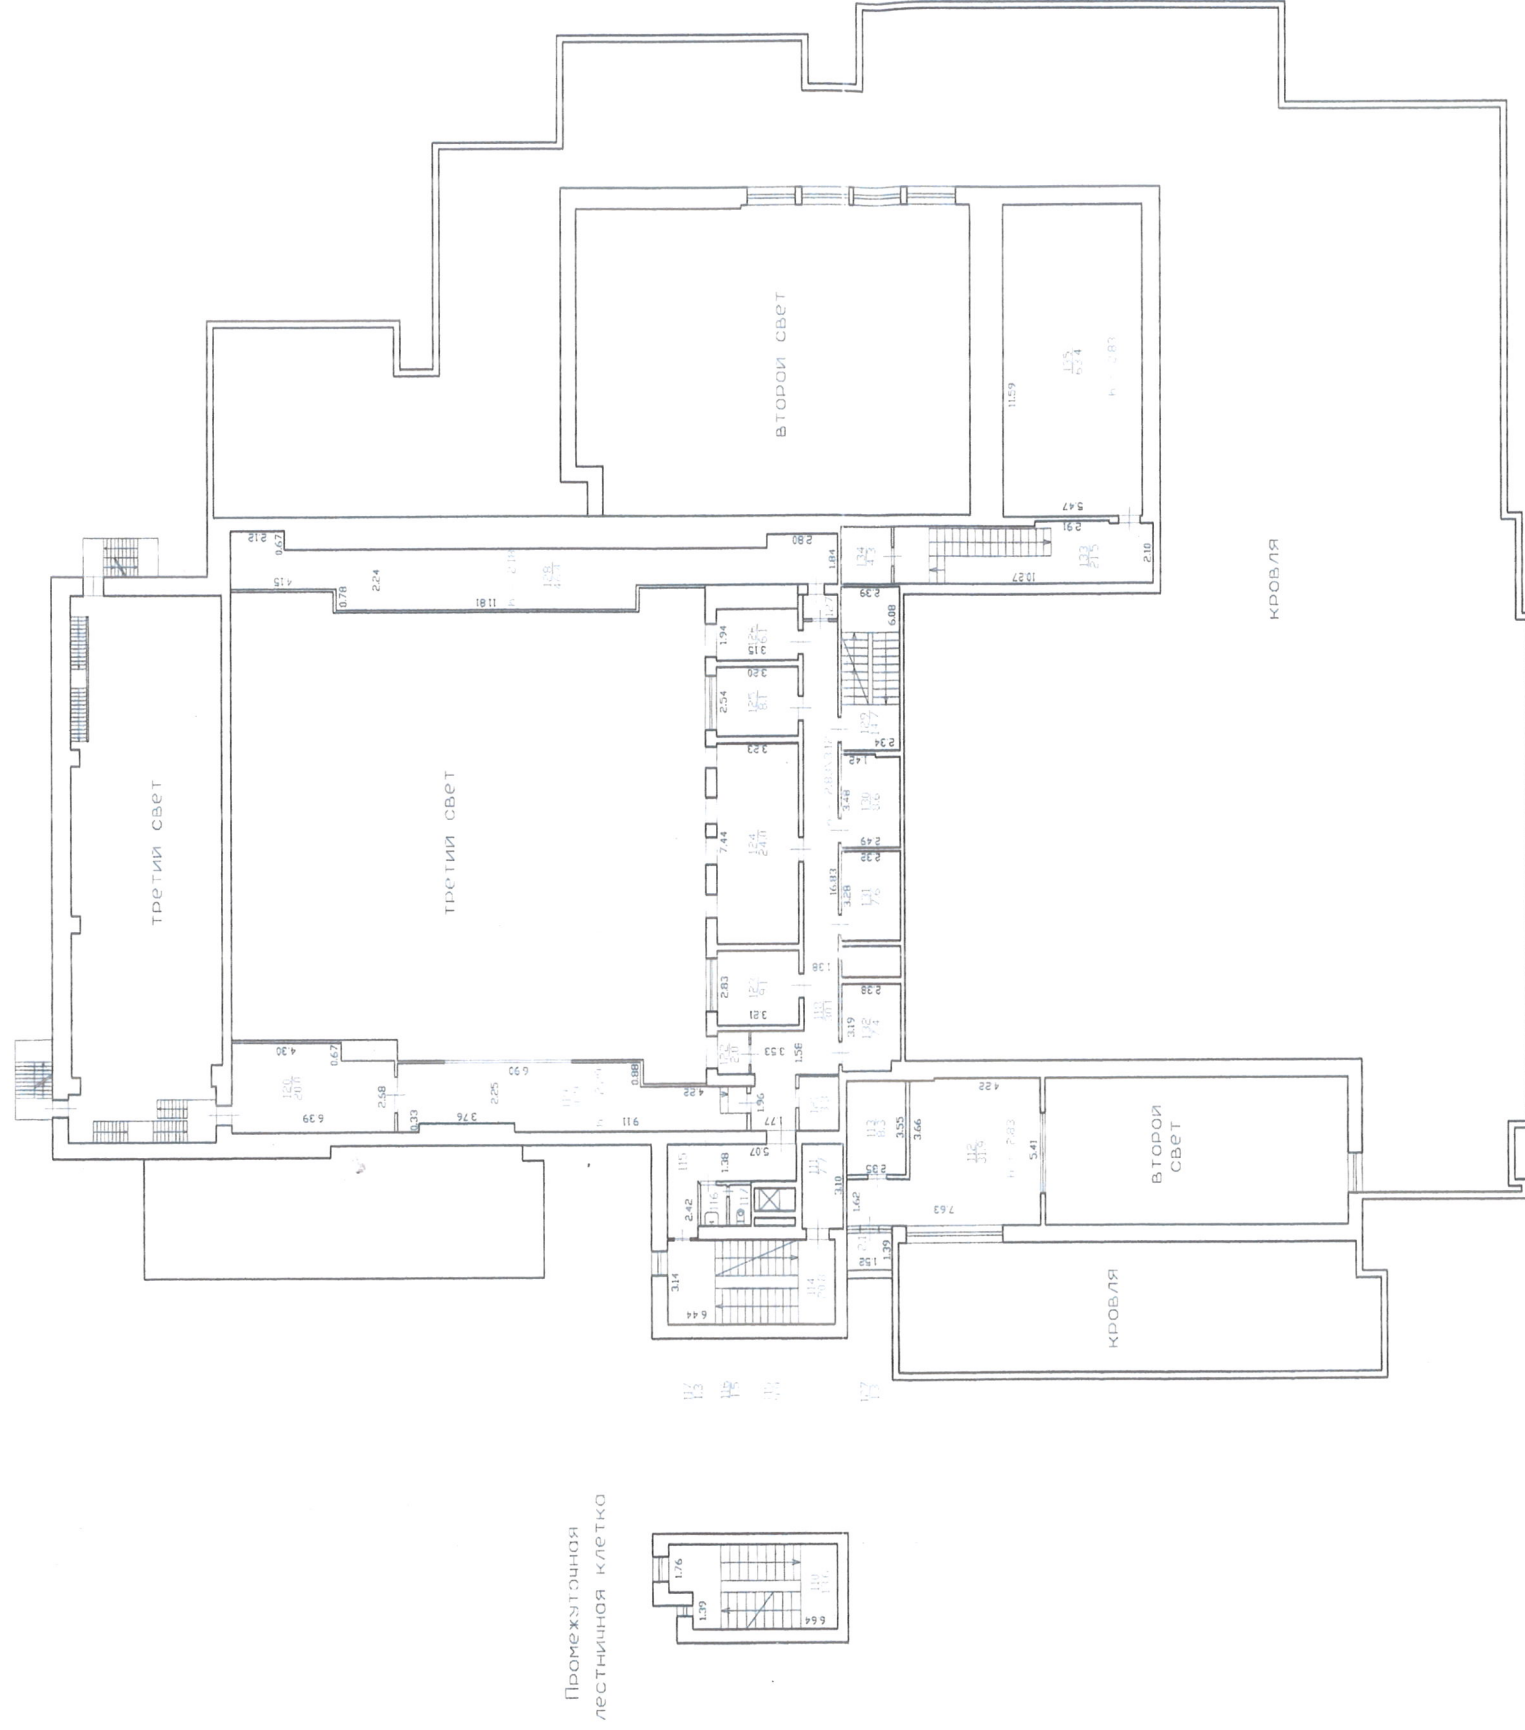

Филиал ГУП "Гуион" - проектно-инвентаризационное бюро Курортного и Кронштадтского районов				И.В.Н 08/01КР-486
Лист N 4	Город Кронштадт, Советская улица дом 35, литера А	Масштаб 1:200		
Дата 25.05.2011	Должность Исполнитель	Подпись Смирнов О.В.		
25.05.11	Проверил Рябовител гуты Колесова И.О.	Проверил Начальник филиала Токарь В.В.		